


01	Diverse endringer	07.05.2021	hhg		 Tiltakshaver: Aksel Mustaparta Forhandler: CS Byggpartner AS Adresse: Guriskogen, 3261 Larvik Arkitekt Hustype : Høgflya Tiltak : Enebolig Type tegning : Fassade Øst, Fasade Vest Fase : Søknadstegning Er tegninger klarert for bestilling, kontrakt og søknad? Ja Brannklasse: 1 Risikoklasse: 4 Dato: 04.05.2021 Prosjektnr: 210115 VESTLANDS HUS ARKITEKTER AS - 6018 ÅLESUND - TLF 70178900 TEGNINGEN MÅ HVERKEN HELT ELLER DELVIS KORRIGERES ELLER BENYTTES VED TILTAK SOM VESTLANDSHUS IKKE MEDVIRKER I
02	Ferdigstillelse og sjekkklister	10.05.2021	hhg	på	
03	Rekkverk endret	26.05.2021	hhg		
04	Veranda trukket inn 30cm	28.05.2021	hhg		
05	Målsetting, ekstra arealberegning til kommune (BTA mm.)	07.07.2021	hhg		
06	Endringer av altan og carport. Flyttet vindu stue	09.08.2021	åh		
07	Korrigerig av altan og carport. Endret vinduer stue og sov. 1.etg	19.08.2021	åh		
08	Endret forutsetninger for arkitekttegninger	24.08.21	åh		
09	Som bygget	05.10.21	oi		
10	Endringer terrasse/bod	27.10.22	ET		
Rev.	Beskrivelse	Dato	Sign.	Kontr.	



VESTLANDS H
Arkitekter

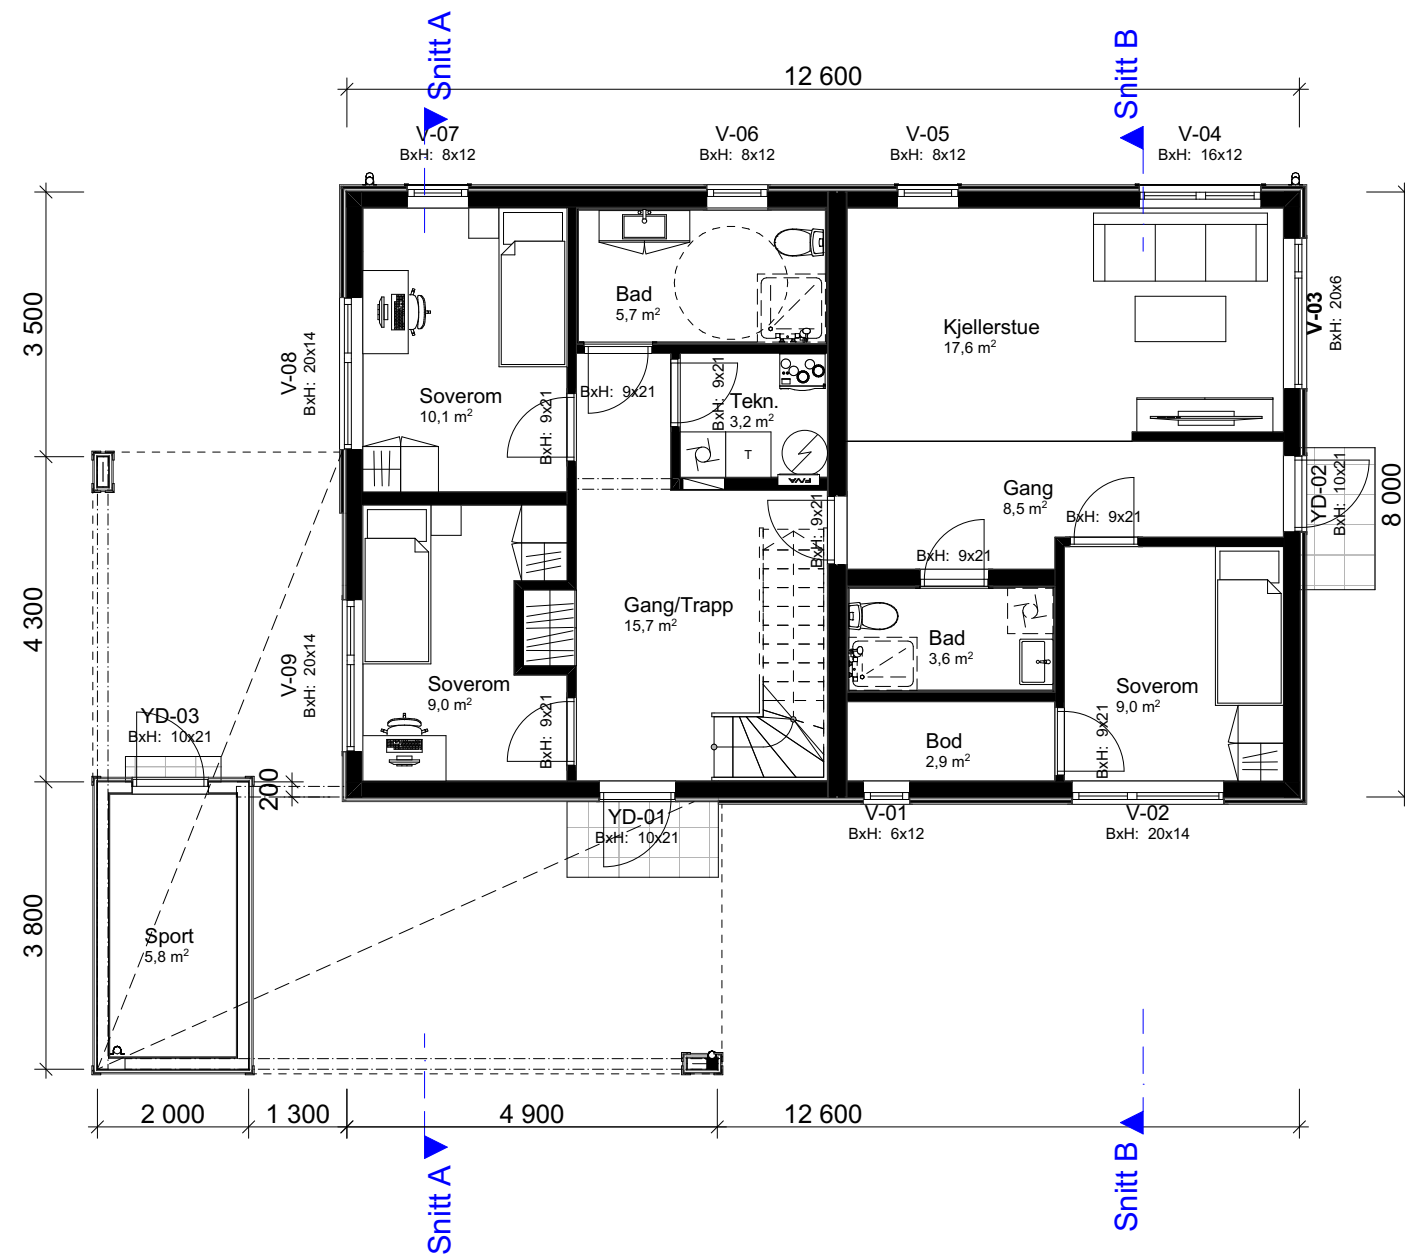

1:100 H. Etasje

Arealberegninger iht. NS-3940		
BRA		
	Sportsbod	5,8
	OA 1. etg	31,7
	2. etg	92,3
	1. etg	92,3
		222,1 m²
BYA		
	Sportsbod	8,3
	OA - terrasse	36,9
	Bygningskropp	104,6
		149,8 m²
P-ROM		
	2. etg	92,3
	1. etg	84,1
		176,4 m²

Terrasse/Balkong		
	Balkong 2.etg	41,2
		41,2 m²
BTA		
	1.etg	104,2
	1.etg - Bod	8,3
	2.etg	104,4
		216,9 m²

01	Diverse endringer	07.05.2021	hhg	
02	Ferdigstillelse og sjekklister	10.05.2021	hhg	på
03	Rekkverk endret	26.05.2021	hhg	
04	Veranda trukket inn 30cm	28.05.2021	hhg	
05	Målsetting, ekstra arealberegning til kommune (BTA mm.)	07.07.2021	hhg	
06	Endringer av altan og carport. Flyttet vindu stue	09.08.2021	åh	
07	Korrigerer av altan og carport. Endret vinduer stue og sov. 1.etg	19.08.2021	åh	
08	Endret forutsetninger for arkitekttegninger	24.08.21	åh	
09	Som bygget	05.10.21	oi	
10	Endringer terrasse/bod	27.10.22	ET	
Rev.	Beskrivelse	Dato	Sign.	Kontr.



VESTLANDS

HUS

Arkitekter

Tiltakshaver:

Aksel Mustaparta

Forhandler:

CS Byggpartner AS

Adresse:

Guriskogen, 3261 Larvik

Gnr./Bnr:

1028/133

Tegningsnr:

503

Format:

A3

Skala:

1:100

Arkitekt:

hhg

Dato:

04.05.2021

Prosjektnr:

210115

Er tegninger klart for bestilling, kontrakt og søknad?

Ja

Brannklasse: 1


Risikoklasse: 4

04.05.2021

210115

VESTLANDSHUS ARKITEKTER AS - 6018 ÅLESUND - TLF 70178900

TEGNINGEN MÅ HVERKEN HELT ELLER DELVIS KOPIERES ELLER BENYTTES VED TILTAK SOM VESTLANDSHUS IKKE MEDVIRKER I

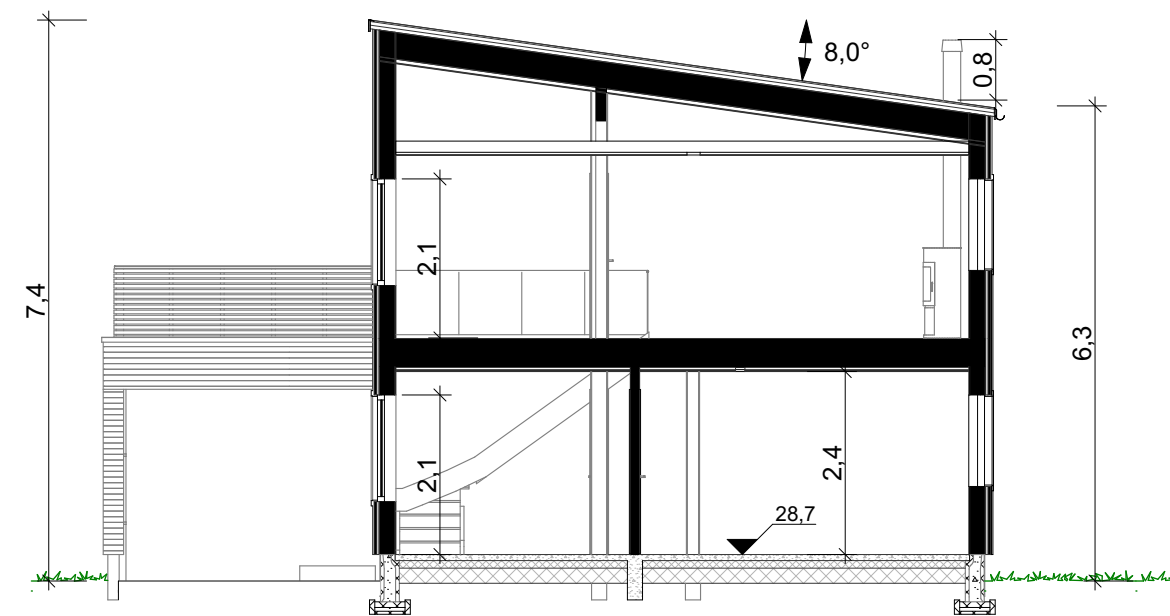

01	Diverse endringer	07.05.2021	hhg		 VESTLANDS HUS Arkitekter Hustype : Høgflya Tiltak : Enebolig Type tegning : Snitt B, Snitt A Fase : Søknadstegning Er tegninger klarert for bestilling, kontrakt og søknad? Ja Tiltakshaver: Aksel Mustaparta Forhandler: CS Byggpartner AS Adresse: Guriskogen, 3261 Larvik <table><tr><td>Gnr./Bnr:</td><td>1028/133</td><td>Tegningsnr:</td><td>505</td></tr><tr><td>Format:</td><td colspan="3">A3</td></tr><tr><td>Skala:</td><td colspan="3">1:100</td></tr><tr><td>Arkitekt:</td><td colspan="3">hhg</td></tr><tr><td>Dato:</td><td colspan="3">04.05.2021</td></tr><tr><td>Prosjektnr:</td><td colspan="3">210115</td></tr></table> VESTLANDSHUS ARKITEKTER AS - 6018 ÅLESUND - TLF 70178900 TEGNINGEN MÅ HVERKEN HELT ELLER DELVIS KOPIERES ELLER BENYTTES VED TILTAK, SØM VESTLANDSHUS IKKE MEDVIRKER	Gnr./Bnr:	1028/133	Tegningsnr:	505	Format:	A3			Skala:	1:100			Arkitekt:	hhg			Dato:	04.05.2021			Prosjektnr:	210115		
Gnr./Bnr:	1028/133	Tegningsnr:	505																										
Format:	A3																												
Skala:	1:100																												
Arkitekt:	hhg																												
Dato:	04.05.2021																												
Prosjektnr:	210115																												
02	Ferdigstillelse og sjekklister	10.05.2021	hhg	på																									
03	Rekkverk endret	26.05.2021	hhg																										
04	Veranda trukket inn 30cm	28.05.2021	hhg																										
05	Målsetting, ekstra arealberegning til kommune (BTA mm.)	07.07.2021	hhg																										
06	Endringer av altan og carport. Flyttet vindu stue	09.08.2021	åh																										
07	Korrigerig av altan og carport. Endret vinduer stue og sov. 1.etg	19.08.2021	åh																										
08	Endret forutsetninger for arkitekttegninger	24.08.21	åh																										
09	Som bygget	05.10.21	oi																										
10	Endringer terrasse/bod	27.10.22	ET																										
Rev.	Beskrivelse	Dato	Sign.	Kontr.																									

FORUTSETNINGER FOR ARKITEKTTEGNINGER

Fasadeprodukter til vindu og dører i yttervegg av profilerte sidebord, vinduskneker og sprosser er ikke med i standard leveranse.

Kanaler fra ventilasjonsanlegg vil i noen tilfeller medføre ekstra veggtykkelser eller "kassing", som får mindre konsekvenser for romløsninger
Dette kan eventuelt justeres noe før igangsetting av bygget.

Bruk av personsikkerhetsglass i vindu, er markert på plan med SG

HUSBANKFINANSIERING : Nei

Lekkasjetall < 0,81

U - verdi vindu/ dør : 1,04

Isolasjon mot grunn : 300 mm

NB! Ved innhenting av pristilbud av ytterdører og vindu, må forutsetningen i varmetapsberegningen legges til grunn. Her blir det forutsatt en maksimal, gjennomsnittlig U-verdi til ytterdører og vindu for bygget.
Høy prosentandel over 20% vindu og dører, har konsekvenser for byggets isolering.

Prosjektert etter TEK 17. Versjon dato 18.01.2018

Tiltakshaver **Aksel Mustaparta**
Forhandler **CS Byggpartner AS**
Guriskogen, 3261 Larvik

Tegningsnr.: 506
Gnr./Bnr.: 1028/133
Prosjektnr.: 210115

VESTLANDSHUS ARKITEKTER AS - 6018 ÅLESUND - TLF 70178900


VESTLANDS HUS
Arkitekter